GEODETSKI ZAVOD RIJEKA d.o.o.

geodetsko projektiranje i izvođenje

GEODETSKI ZAVOD RIJEKA

Dr. Frana Kresnika 33 , 51000 Rijeka
Tel. +385 51 551 344 / Faks +385 51 551 355
E-mail: gzr@gzr.hr
www.gzr.hr

IBAN HR6024020061100387900
OIB 42177896849

Investitor:
Županijska uprava za ceste Primorsko-goranske županije
Nikole Tesle 9/X 51000 Rijeka
OIB 97967544201

Katastarska općina: Sunger
MBR: 304689
Detaljni list: 5,6,9,10

SKICA IZMJERE

Mjerilo 1:500

Izvedeno stanje javne ceste

Veza listova: - javna cesta ŽC 5191 Lokve (D3) - Mrkopalj - Jezerane (D23) -
u k.o. Sunger (od gko. Mrkopalj do gko. Lokve)

List 9

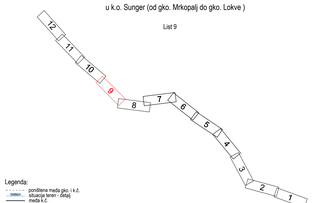

Legenda:
- poništena međa gko. i k.č.
- situacija terén - dešnj međa k.č.
- nova međa k.č.
- novi broj k.č.
- linija granice kolnika

Izradio/la:
Nena Babnik geom.
Rijeka, prosinac 2020. godine
Broj elaborata: 2020-087

Odgovorna osoba za obavljanje stručnih geodetskih poslova:
Adrijan Jakrlin dipl. ing. geod.
Ovlašteni inženjer geodezije
GEODETSKI ZAVOD RIJEKA
Rijeka
Hrvatska
6eo 924

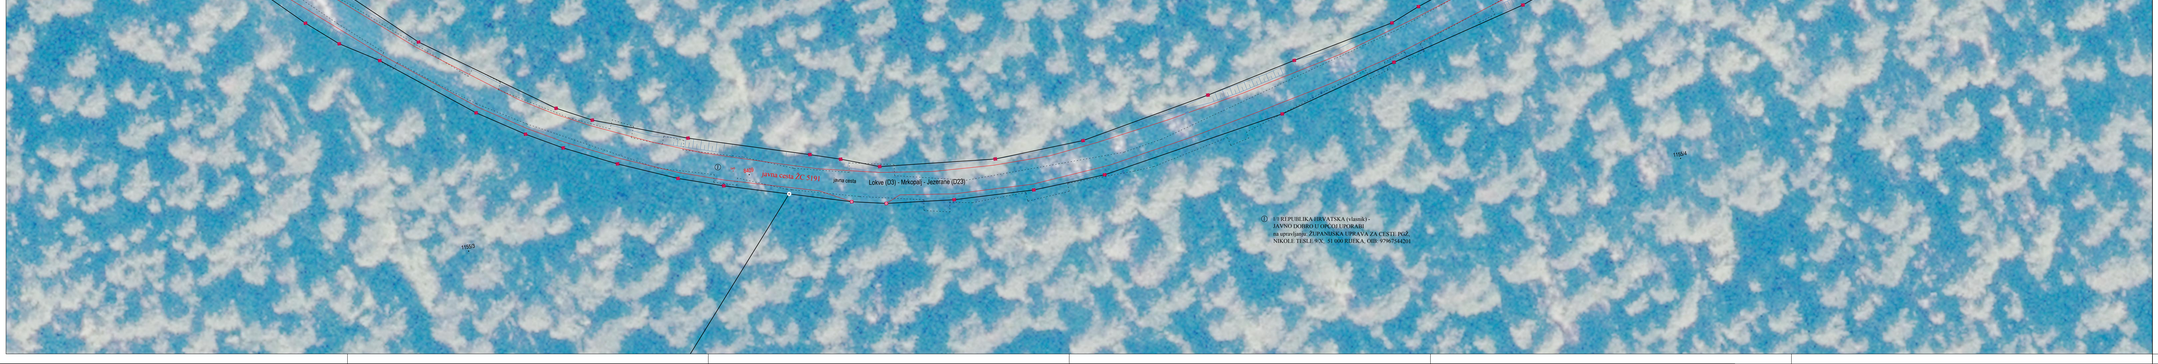

GEODETSKI ZAVOD RIJEKA d.o.o.

geodetsko projektiranje i izvođenje

GEODETSKI ZAVOD RIJEKA

Dr. Frana Kresnika 33 , 51000 Rijeka
Tel. +385 51 551 344 / Faks +385 51 551 355
E-mail: gzr@gzr.hr
www.gzr.hr

IBAN HR6024020061100387900
OIB 42177896849

Investitor:
Županijska uprava za ceste Primorsko-goranske županije
Nikole Tesle 9/X 51000 Rijeka
OIB 97967544201

Katastarska općina: Sunger
MBR: 304689
Detaljni list: 5,6,9,10

SKICA IZMJERE

Mjerilo 1:500

Izvedeno stanje javne ceste

Veza listova: - javna cesta ŽC 5191 Lokve (D3) - Mrkopalj - Jezerane (D23) -
u k.o. Sunger (od gko. Mrkopalj do gko. Lokve)

List 8

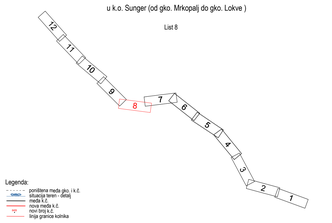

Legenda:
- poništena međa gko. i k.č.
- situacija terén - dešnj međa k.č.
- nova međa k.č.
- novi broj k.č.
- linija granice kolnika

Izradio/la:
Nena Babnik geom.
Rijeka, prosinac 2020. godine
Broj elaborata: 2020-087

Odgovorna osoba za obavljanje stručnih geodetskih poslova:
Adrijan Jakrlin dipl. ing. geod.
Ovlašteni inženjer geodezije
GEODETSKI ZAVOD RIJEKA
Rijeka
Hrvatska
6eo 924

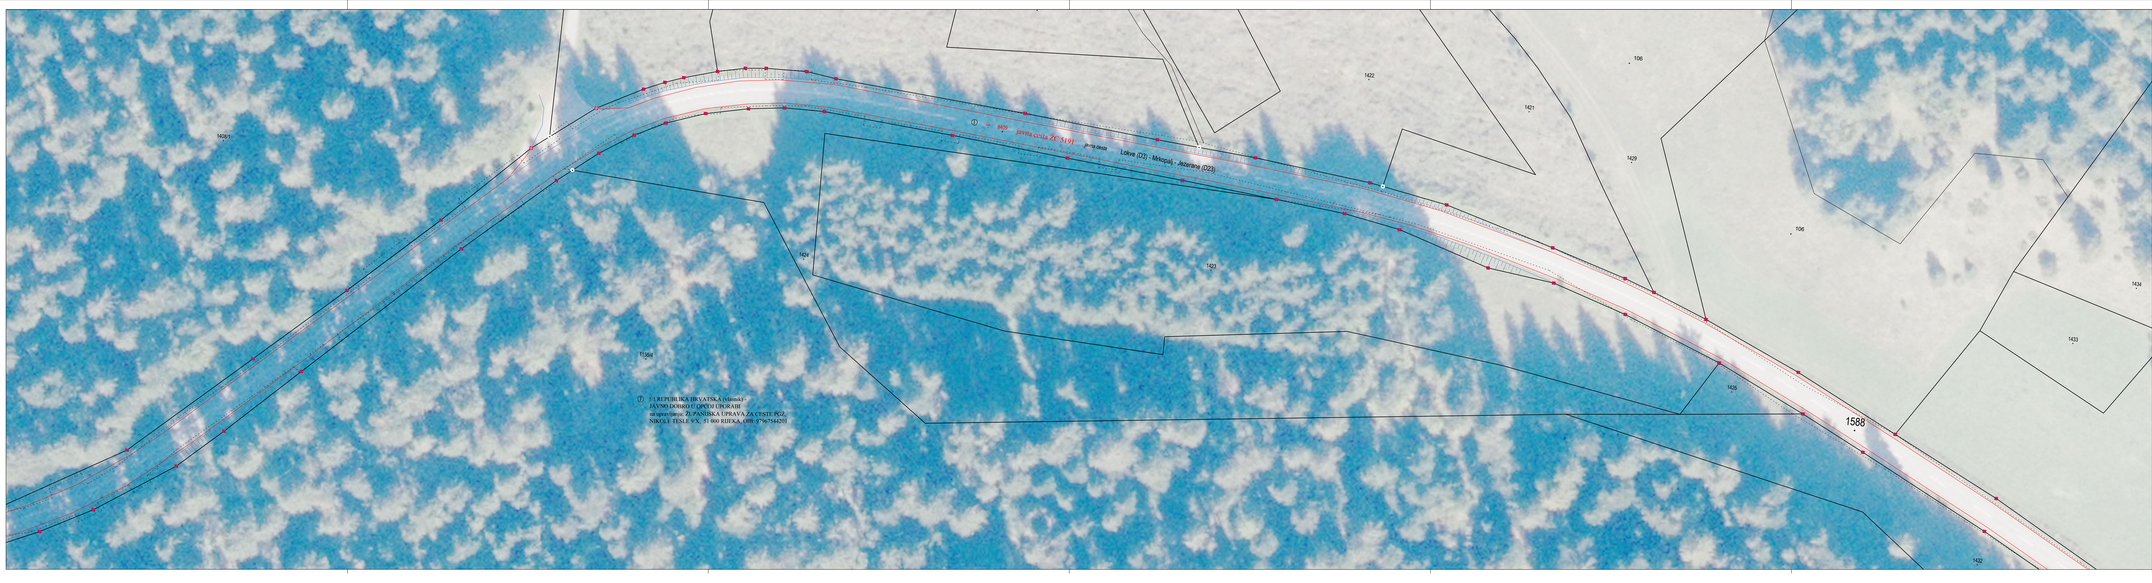

GEODETSKI ZAVOD RIJEKA d.o.o.

geodetsko projektiranje i izvođenje

GEODETSKI ZAVOD RIJEKA

Dr. Frana Kresnika 33 , 51000 Rijeka
Tel. +385 51 551 344 / Faks +385 51 551 355
E-mail: gzr@gzr.hr
www.gzr.hr

IBAN HR6024020061100387900
OIB 42177896849

Investitor:
Županijska uprava za ceste Primorsko-goranske županije
Nikole Tesle 9/X 51000 Rijeka
OIB 97967544201

Katastarska općina: Sunger
MBR: 304689
Detaljni list: 5,6,9,10

SKICA IZMJERE

Mjerilo 1:500

Izvedeno stanje javne ceste

Veza listova: - javna cesta ŽC 5191 Lokve (D3) - Mrkopalj - Jezerane (D23) -
u k.o. Sunger (od gko. Mrkopalj do gko. Lokve)

List 7

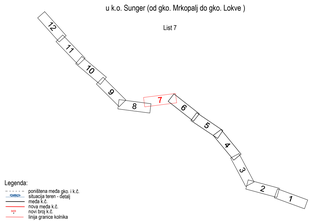

Legenda:
- poništena međa gko. i k.č.
- situacija terén - dešnj međa k.č.
- nova međa k.č.
- novi broj k.č.
- linija granice kolnika

Izradio/la:
Nena Babnik geom.
Rijeka, prosinac 2020. godine
Broj elaborata: 2020-087

Odgovorna osoba za obavljanje stručnih geodetskih poslova:
Adrijan Jakrlin dipl. ing. geod.
Ovlašteni inženjer geodezije
GEODETSKI ZAVOD RIJEKA
Rijeka
Hrvatska
6eo 924